PARTICOLARE 2.6.2
POZZETTO DI ALLACCIO (I2) ACQUE CDZ IN RETE ACQUE NERE ESISTENTE
SEZIONE

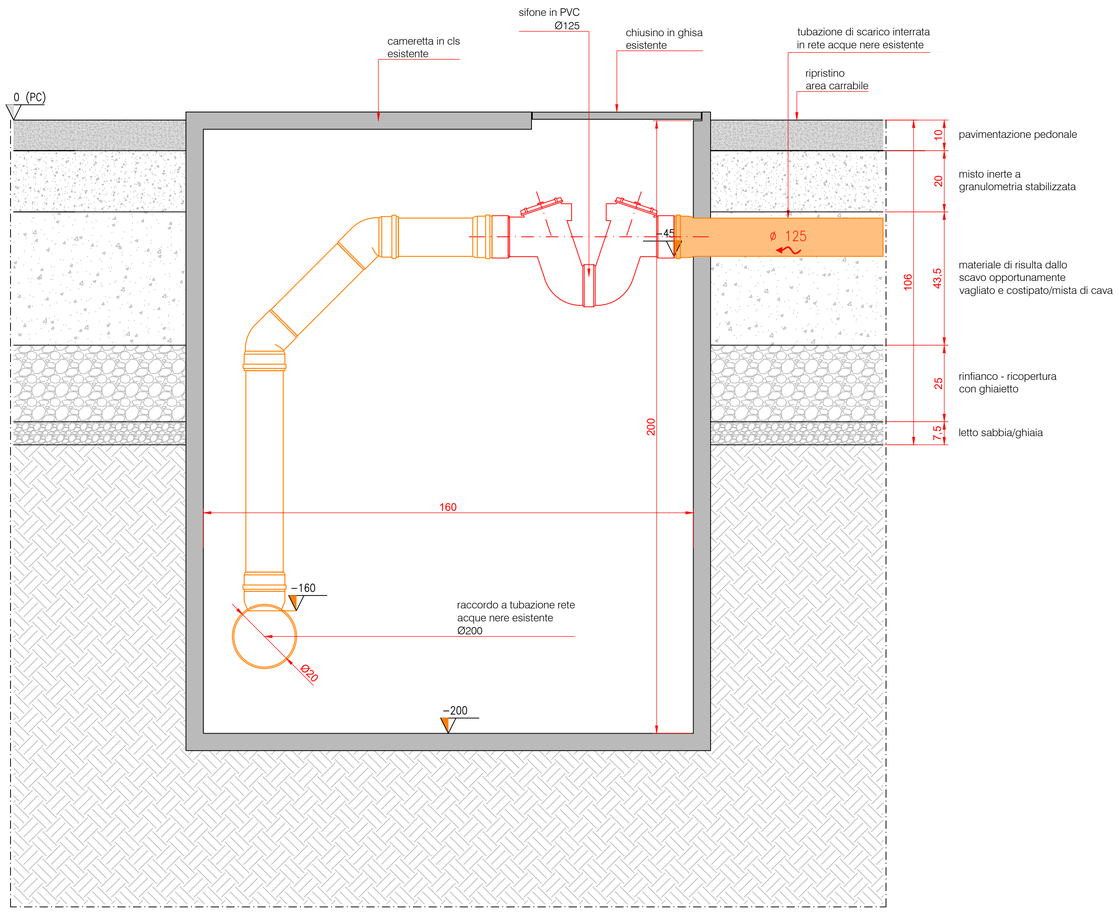

PARTICOLARE 2.6.1
POZZETTO DI ISPEZIONE/CAMPIONAMENTO (I1) SCARICO ACQUE CDZ
SEZIONE

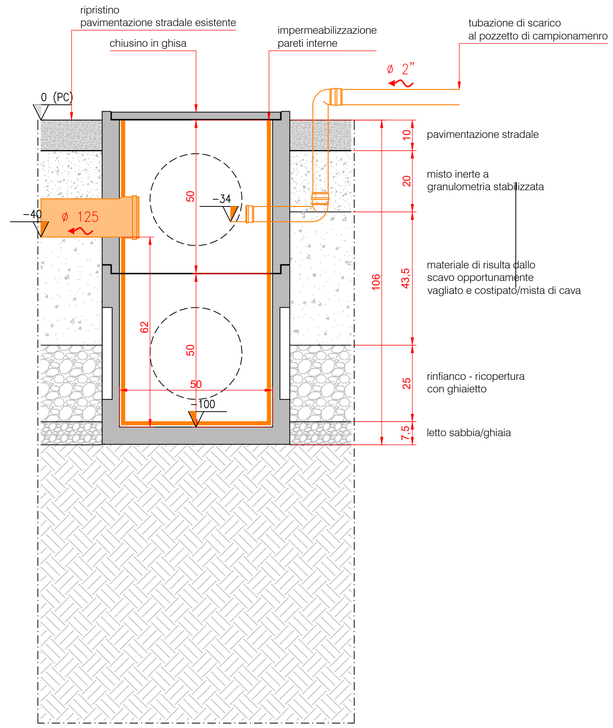

SCALA 1:50 – 1 cm = 0.5 m

0 0.5 1 2.5 m
0 1 2 5 cm

Committente	Noovle S.p.A. Sede Legale: via Gaetano Negri, 1 - 20123 Milano	Disegn.	SA
		Control.	GB
Progettazione	[redacted]	Approv.	LE
		Sc. plot.	1:1
Oggetto	CENTRALE DI ROZZANO COMUNE DI ROZZANO (MI), VIALE TOSCANA 3-5	Rev.	0
		Data	02/2024
Titolo	RETE ACQUE PROGETTO DI ADEGUAMENTO AS BUILT - PARTICOLARI	Tav.	2.6
Ns. Rif.	02608075_rozzano_viale toscana 3-5_AB_T02.1-6_SDP_particolari.dwg	Scala	1:50